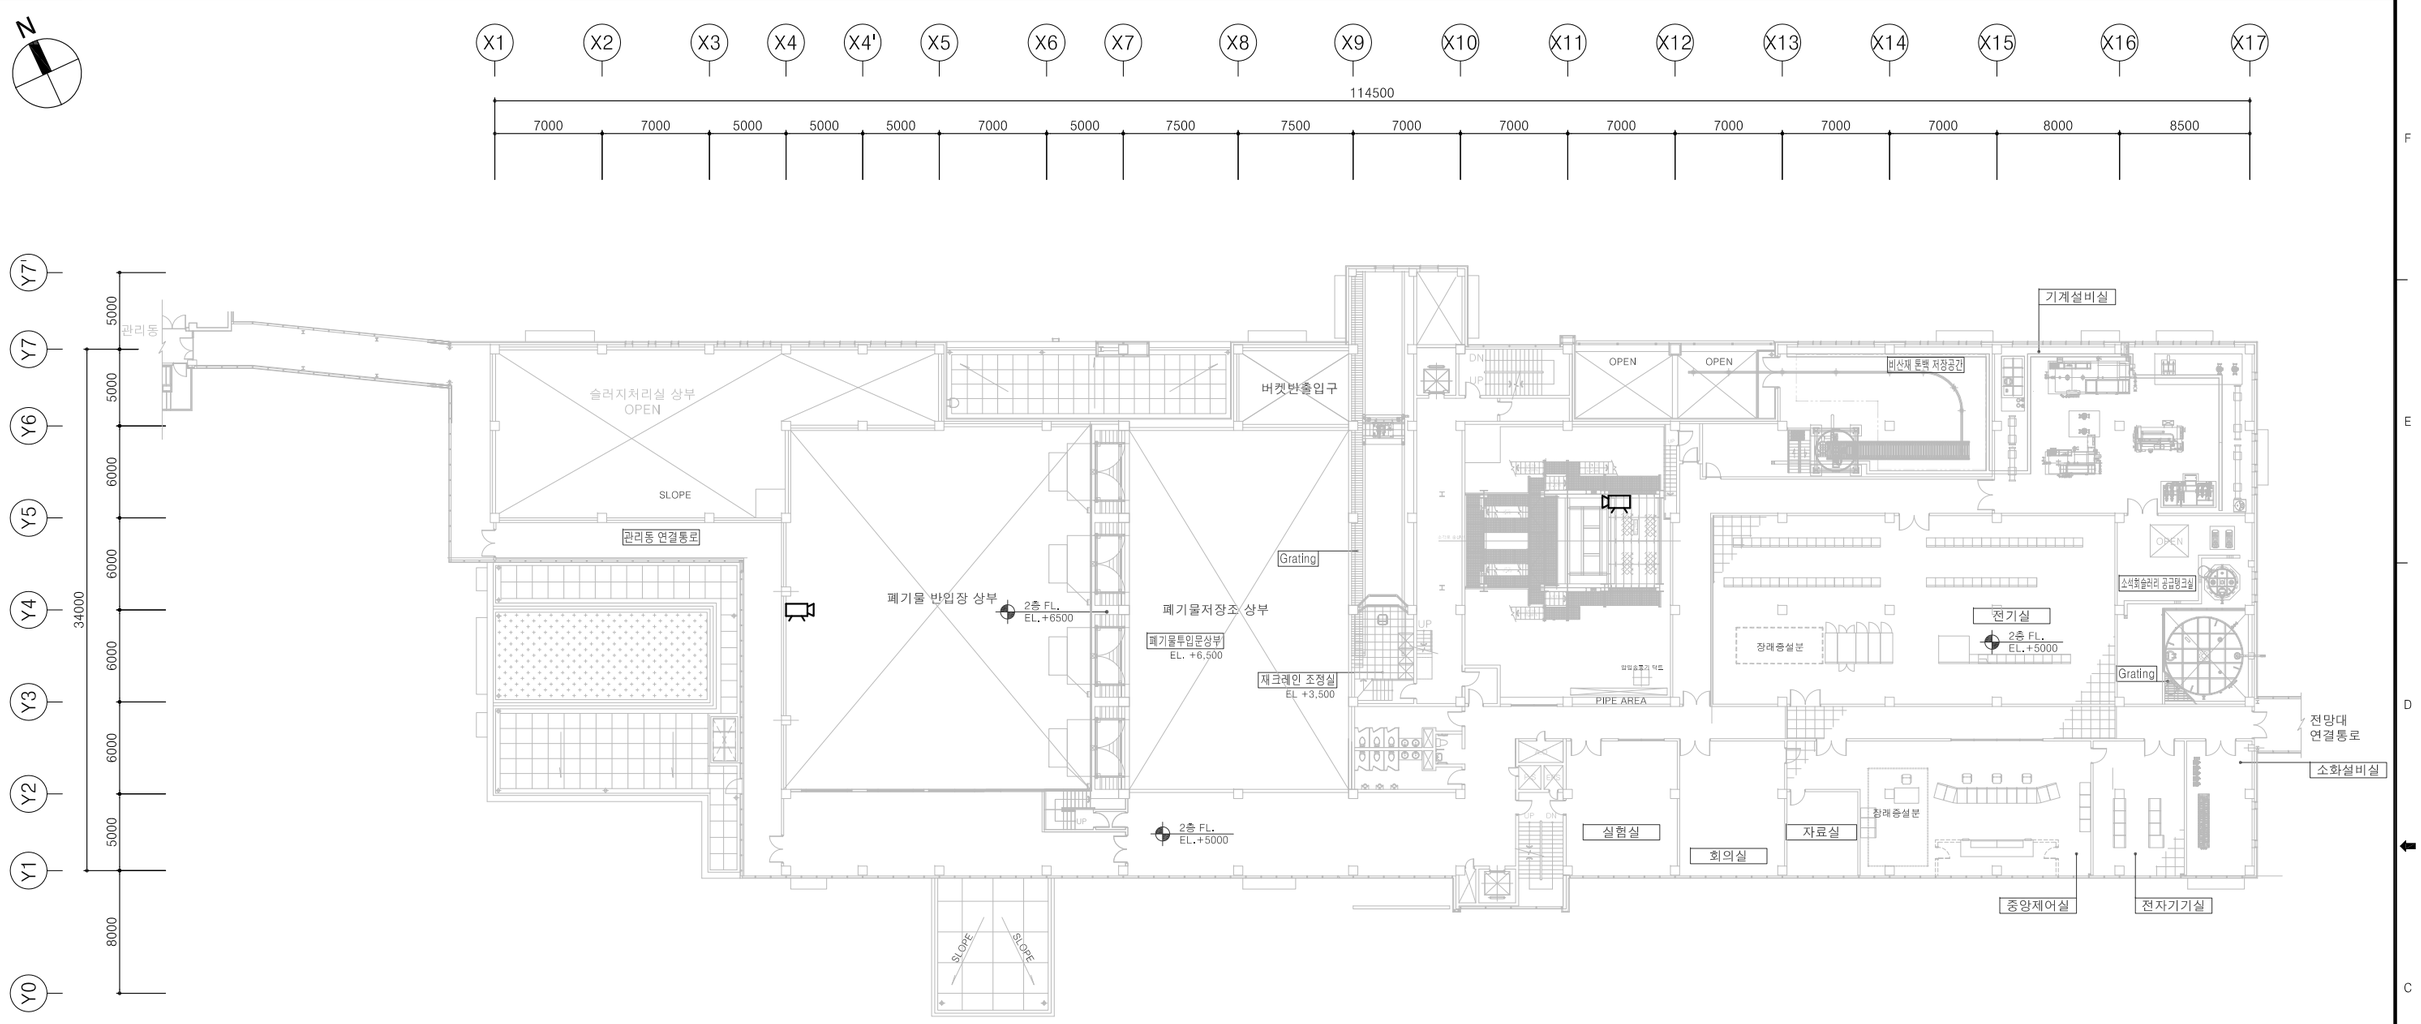


# AS BUILT

| REV.NO | DATE | DESCRIPTION | DWN | DGN | CHK | REV | APR |
|---|---|---|---|---|---|---|---|
| | '11.05 | AS BUILT | E.K LEE | H KIM | E.J KIM | C.J KIM | C.S KIM |

발주자 CLIENT: 아 산 시

감리자 CONSULTANT: 벽산엔지니어링(주) / (주)에이프러스씨앰 건축사사무소 / (주)범한엔지니어링 종합건축사사무소

설계및 시공자 DESIGN/CONTRACTOR: 삼성물산 건설부문 / 대우건설 / 한라산업개발주식회사 / 태성건설주식회사 / 주식회사우석건설

공사명 PROJECT NAME: 아산시 폐기물처리시설 건설사업

도면명 DRAWING TITLE: CCTV 위치 평면도 (소각동 2층)

| 공사번호 PROJ.NO. | SCALE | 도면번호 DRAWING NO. | SHEET NO. | REV. |
|---|---|---|---|---|
| – | 1/200 | AS-I-001 | – | – |

| 감리원 확인 | 토 목 | 건 축 | 조 경 | 전기/계장 | 환 경 | 기 계 | 책임감리원 |
|---|---|---|---|---|---|---|---|
| | | | | | | | |

1 – CCTV 위치 평면도 (소각동 2층)

축척 : 1/200

A1 (841X594mm)

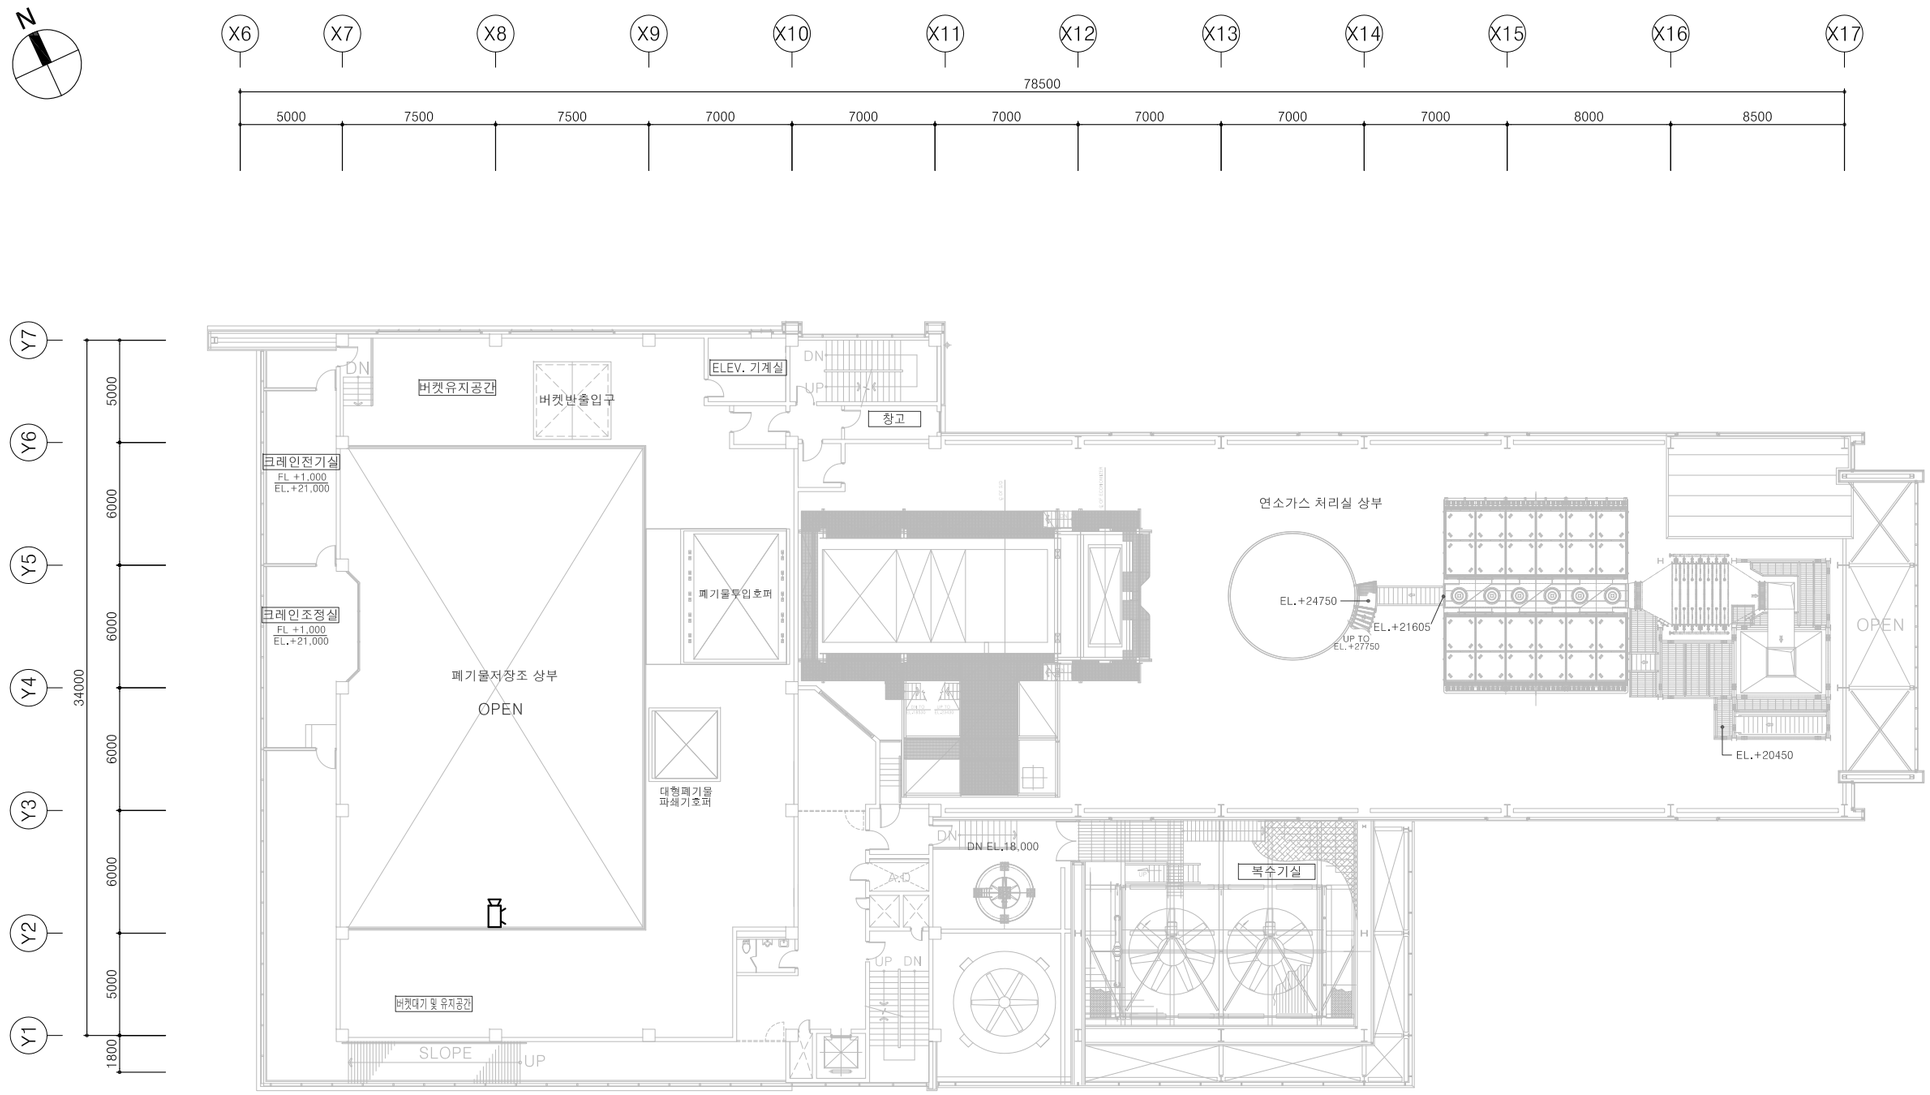


AS BUILT

| REV.NO | DATE | DESCRIPTION | DWN | DGN | CHK | REV | APR |
|---|---|---|---|---|---|---|---|
| | '11.05 | AS BUILT | E.K LEE | H KIM | E.J KIM | C.J KIM | C.S KIM |

발주자 CLIENT: 아 산 시

감리자 CONSULTANT: 벽산엔지니어링(주) / (주)에이프러스씨앰 건축사사무소 / (주)범한엔지니어링 종합건축사사무소

설계및 시공자 DESIGN/CONTRACTOR: 삼성물산 건설부문 / 대우건설 / 한라산업개발주식회사 / 태성건설주식회사 / 주식회사우석건설

공사명 PROJECT NAME: 아산시 폐기물처리시설 건설사업

도면명 DRAWING TITLE: CCTV 위치 평면도 (소각동 5층)

| 공사번호 PROJ.NO. | SCALE | 도면번호 DRAWING NO. | SHEET NO. | REV. |
|---|---|---|---|---|
| – | 1/150 | AS-I-002 | – | – |

1 – CCTV 위치 평면도 (소각동 5층)

축척 : 1/150

| 감리원 확인 | 토 목 | 건 축 | 조 경 | 전기/계장 | 환 경 | 기 계 | 책임감리원 |
|---|---|---|---|---|---|---|---|
| | | | | | | | |

A1 (841X594mm)

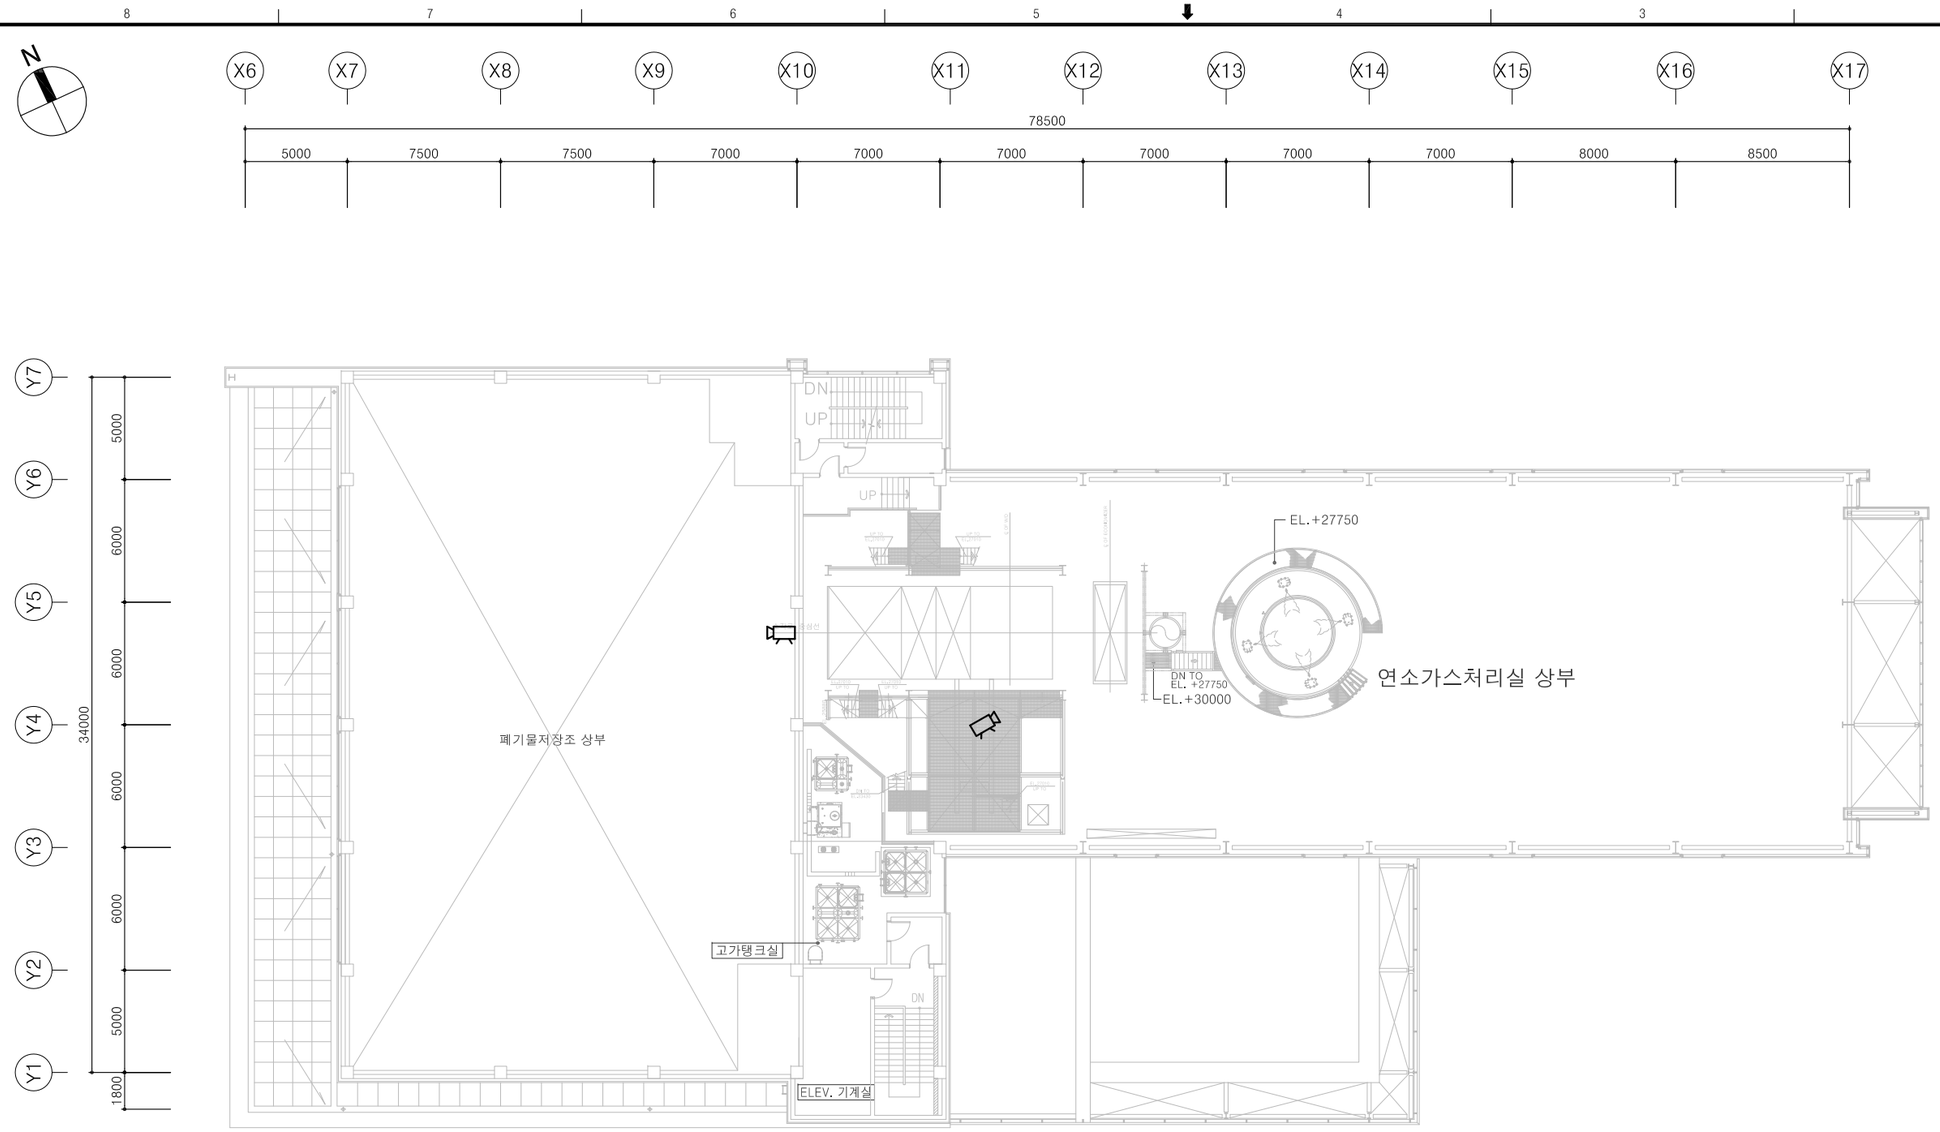


AS BUILT

| REV.NO | DATE | DESCRIPTION | DWN | DGN | CHK | REV | APR |
|---|---|---|---|---|---|---|---|
| | '11.05 | AS BUILT | E.K LEE | H KIM | E.J KIM | C.J KIM | C.S KIM |

발주자 CLIENT: 아 산 시

감리자 CONSULTANT: 벽산엔지니어링(주) / (주)에이프러스씨엠 건축사사무소 / (주)범한엔지니어링 종합건축사사무소

설계및 시공자 DESIGN/CONTRACTOR: SAMSUNG 삼성물산 건설부문 / 대우건설 / HALLA 현라산업개발주식회사 / 태성건설주식회사 / 주식회사우석건설

공사명 PROJECT NAME: 아산시 폐기물처리시설 건설사업

도면명 DRAWING TITLE: CCTV 위치 평면도 (소각동 6층)

| 공사번호 PROJ.NO. | SCALE | 도면번호 DRAWING NO. | SHEET NO. | REV. |
|---|---|---|---|---|
| – | 1/150 | AS-I-003 | – | – |

| 감리원 확인 | 토 목 | 건 축 | 조 경 | 전기/계장 | 환 경 | 기 계 | 책임감리원 |
|---|---|---|---|---|---|---|---|
| | | | | | | | |

1 – CCTV 위치 평면도 (소각동 6층)

축척 : 1/150

A1 (841X594mm)

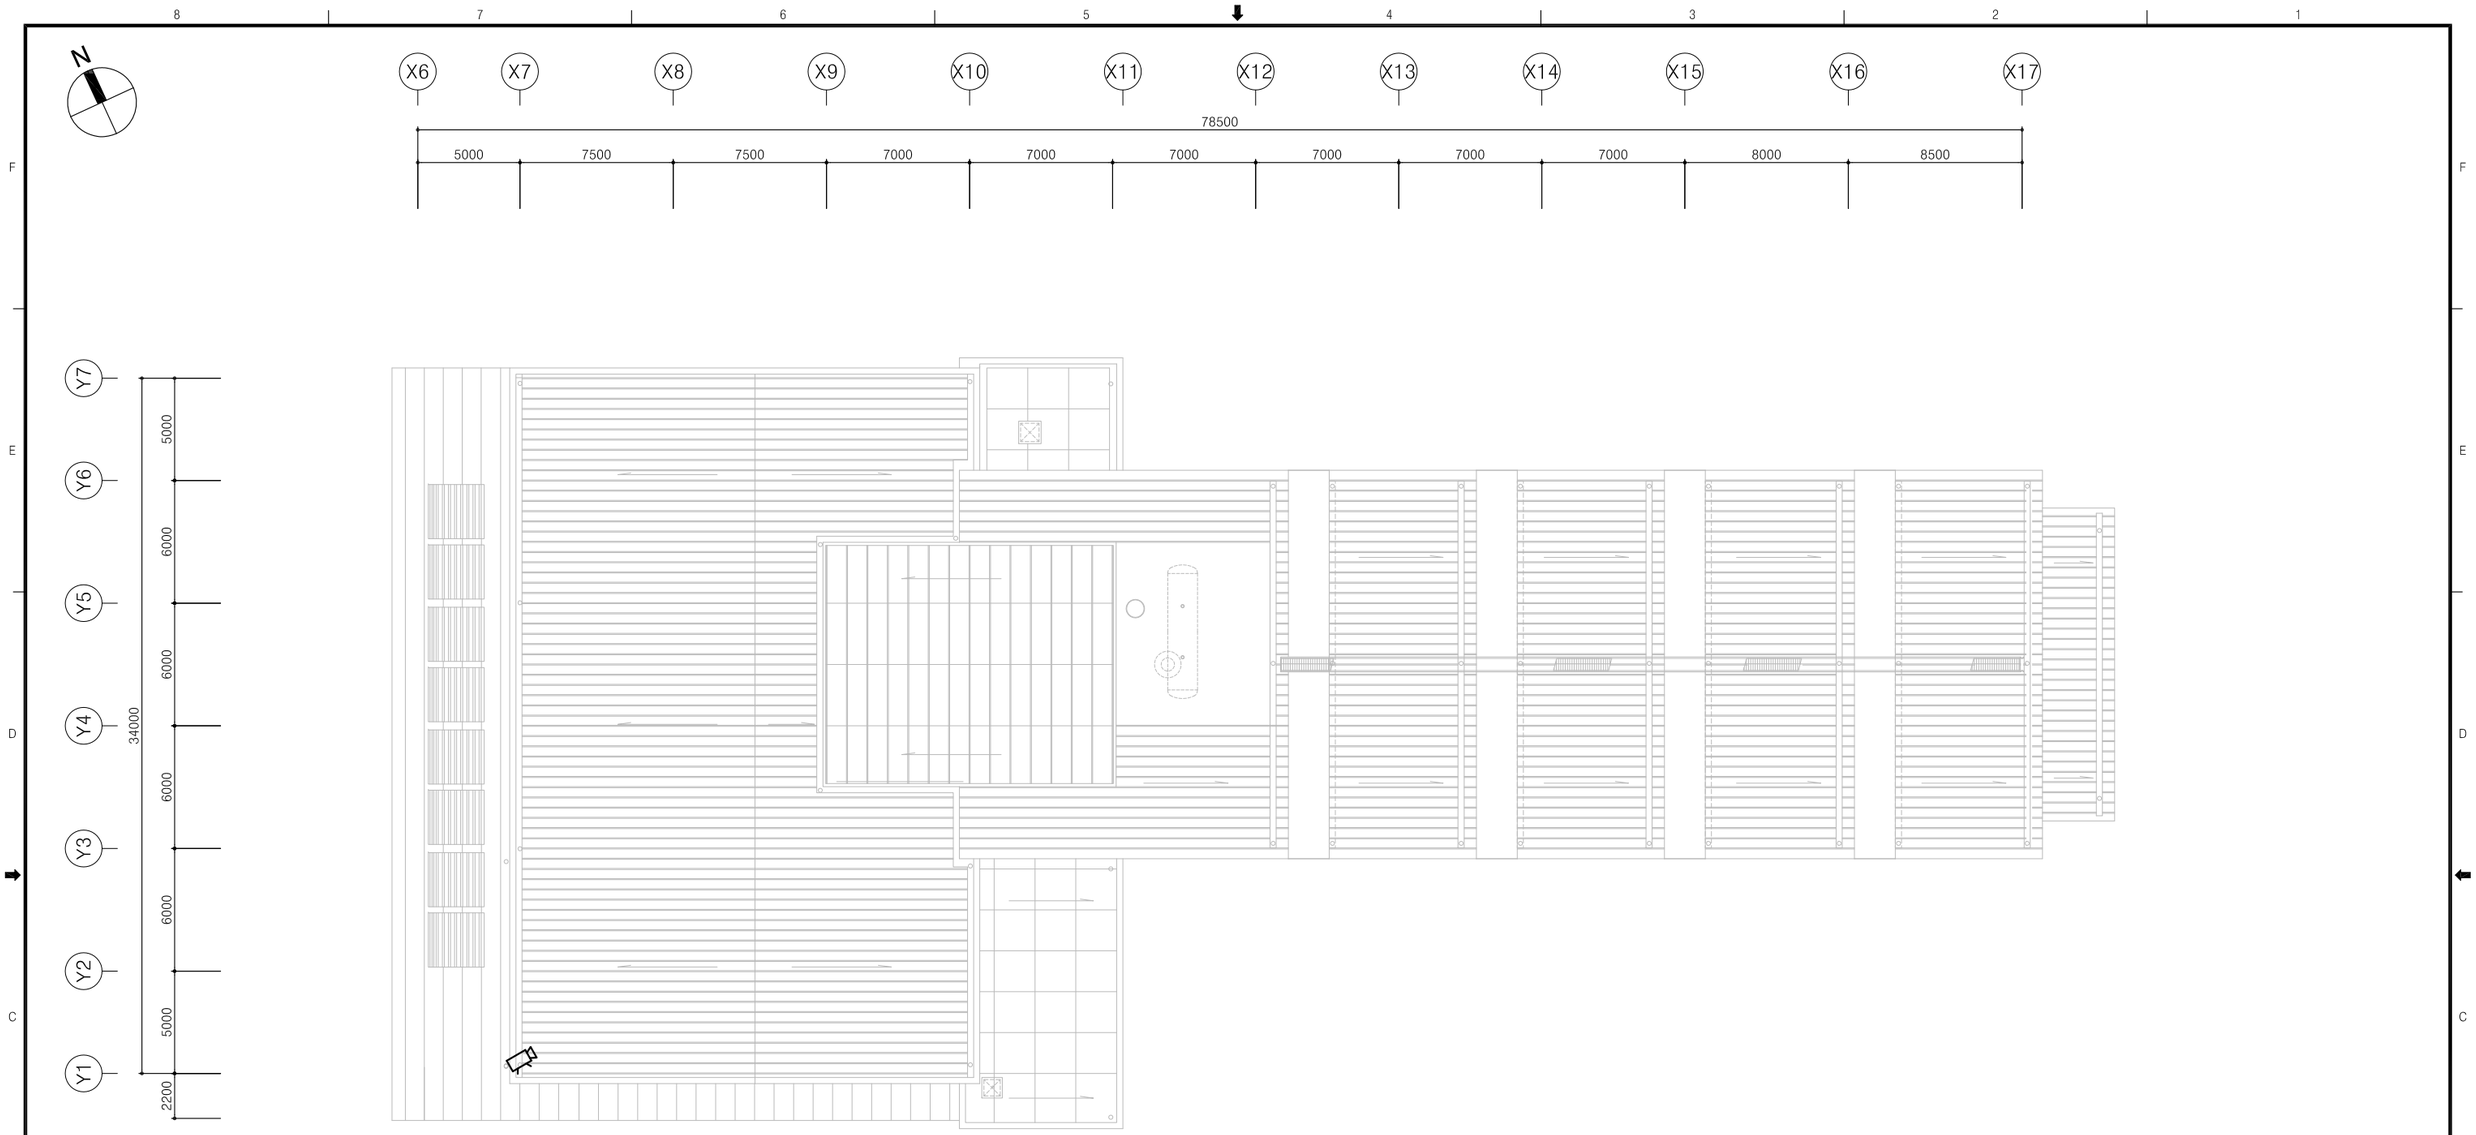


# AS BUILT

| REV.NO | DATE | DESCRIPTION | DWN | DGN | CHK | REV | APR |
|---|---|---|---|---|---|---|---|
| | '11.05 | AS BUILT | E.K LEE | H. KIM | E.J KIM | C.J KIM | C.S KIM |

발주자 CLIENT: 아 산 시

감리자 CONSULTANT: 벽산엔지니어링(주) / (주)에이프러스씨엠 건축사사무소 / (주)범한엔지니어링 종합건축사사무소

설계및 시공자 DESIGN/CONTRACTOR: 삼성물산 건설부문 / 대우건설 / 한라산업개발주식회사 / 태성건설주식회사 / 주식회사우석건설

공사명 PROJECT NAME: 아산시 폐기물처리시설 건설사업

도면명 DRAWING TITLE: CCTV 위치 평면도 (소각동 지붕층)

| 공사번호 PROJ.NO. | SCALE | 도면번호 DRAWING NO. | SHEET NO. | REV. |
|---|---|---|---|---|
| – | 1/150 | AS-I-004 | – | – |

| 감리원 확인 | 토 목 | 건 축 | 조 경 | 전기/계장 | 환 경 | 기 계 | 책임감리원 |
|---|---|---|---|---|---|---|---|
| | | | | | | | |

1 / – CCTV 위치 평면도 (소각동 지붕층)

축척 : 1/150

A1 (841X594mm)

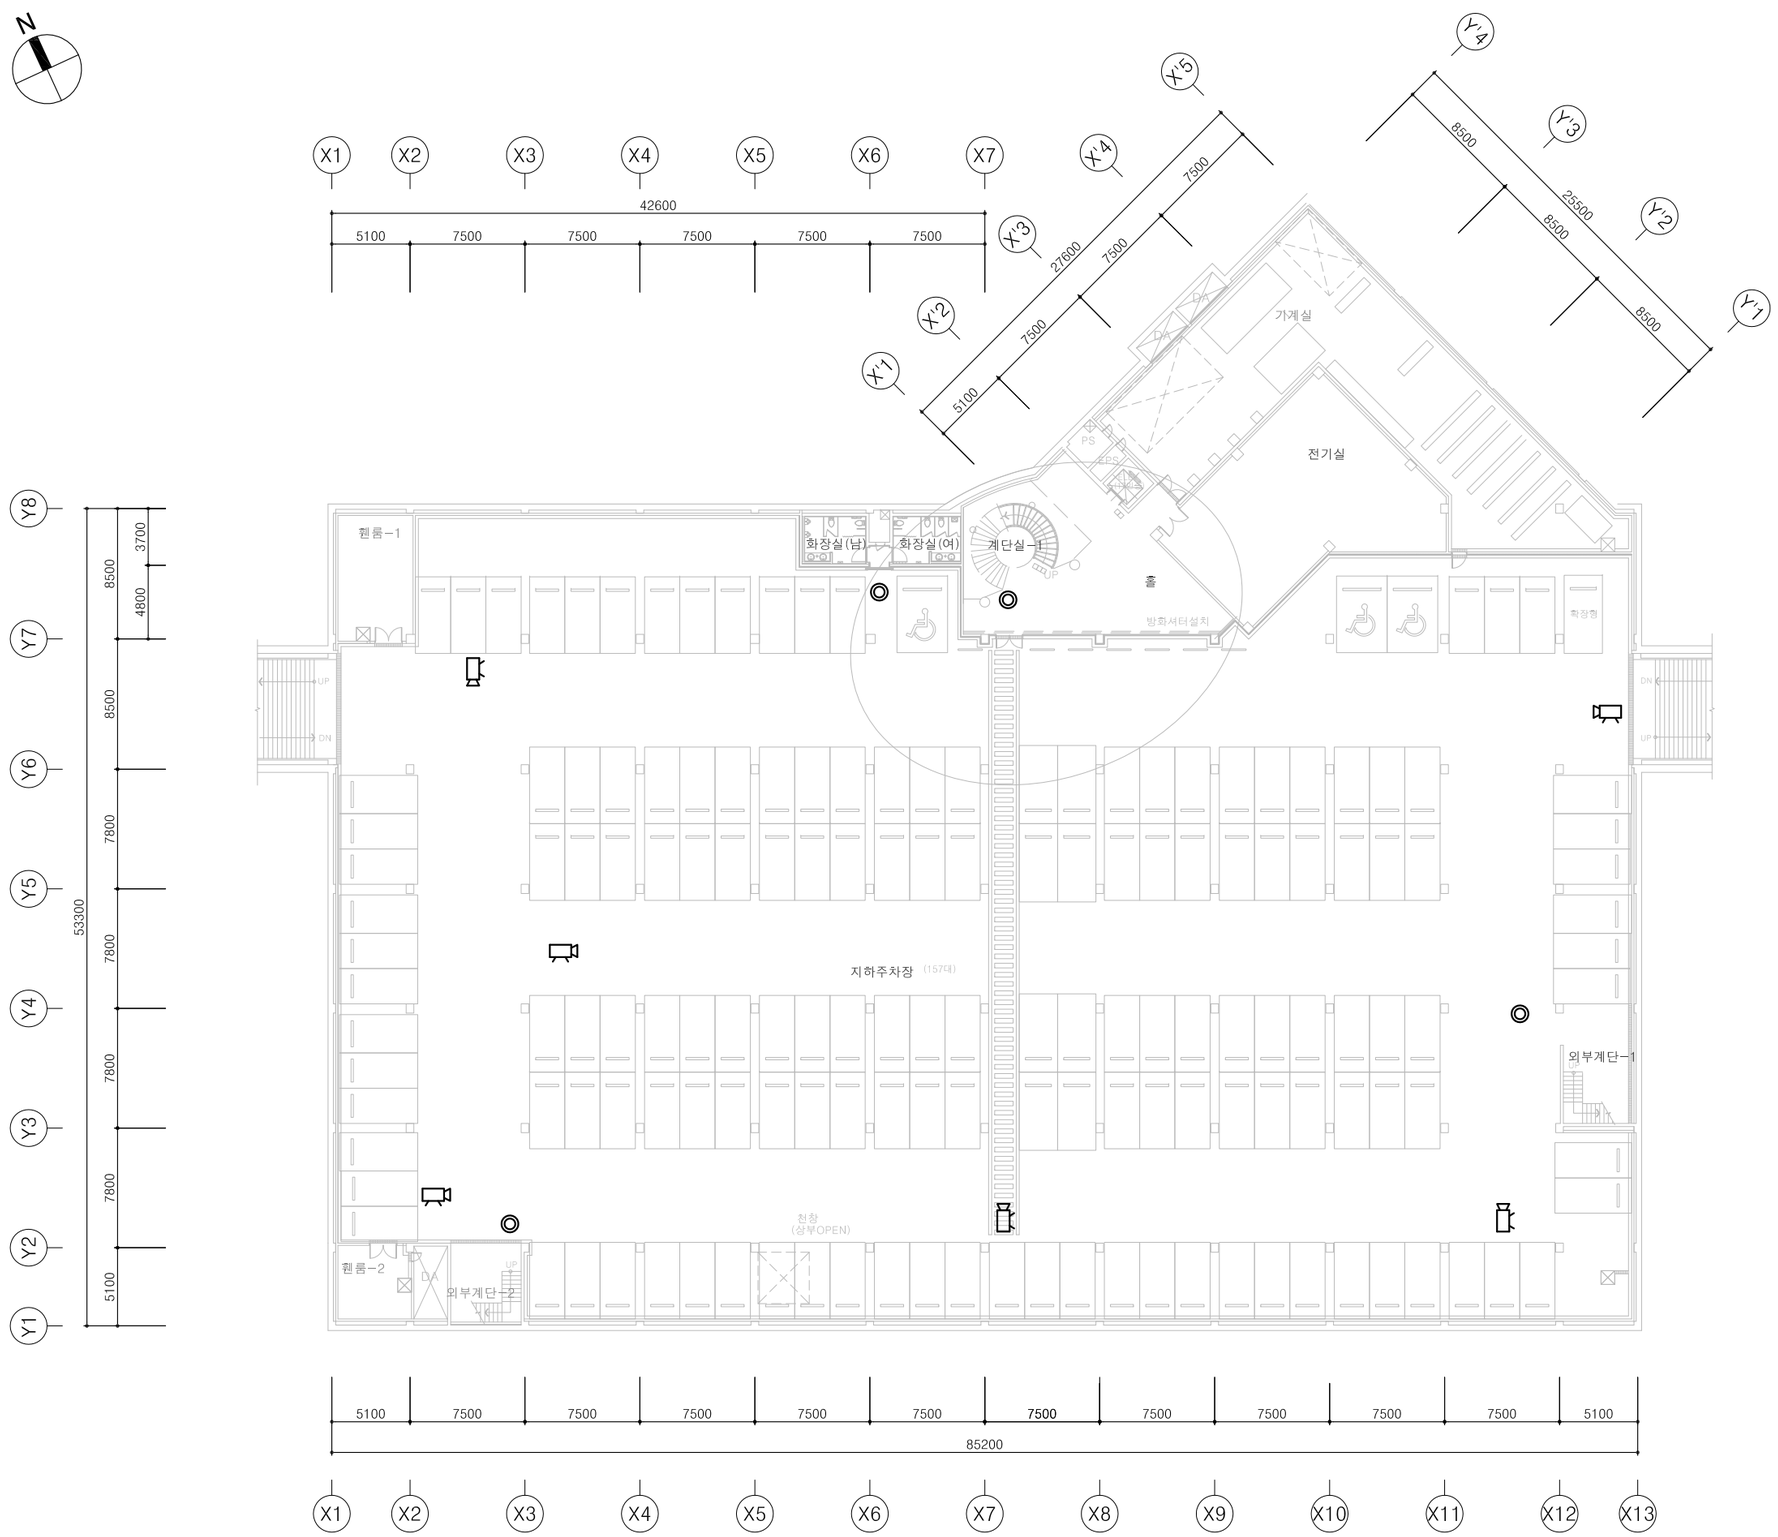


AS BUILT

| REV.NO | DATE | DESCRIPTION | DWN. | DGN | CHK | REV | APR |
|---|---|---|---|---|---|---|---|
| | '11.05 | AS BUILT | E.K LEE | H KIM | E.J KIM | C.J KIM | C.S KIM |

발주자 CLIENT: 아 산 시

감리자 CONSULTANT: 벽산엔지니어링(주) / (주)에이프러스씨엠 건축사사무소 / (주)범한엔지니어링 종합건축사사무소

설계및 시공자 DESIGN/CONTRACTOR: SAMSUNG 삼성물산 건설부문 / 대우건설 / HALLA 한라산업개발주식회사 / 태성건설주식회사 / 주식회사우석건설

공사명 PROJECT NAME: 아산시 폐기물처리시설 건설사업

도면명 DRAWING TITLE: CCTV 위치 평면도 (주민편익시설동 지하층)

| 공사번호 PROJ.NO. | SCALE | 도면번호 DRAWING NO. | SHEET NO. | REV. |
|---|---|---|---|---|
| – | 1/200 | AS-I-005 | – | – |

| 감리원 확인 | 토 목 | 건 축 | 조 경 | 전기/계장 | 환 경 | 기 계 | 책임감리원 |
|---|---|---|---|---|---|---|---|
| | | | | | | | |

1 – CCTV 위치 평면도 (주민편익시설동 지하층)

축척 : 1/200

A1 (841X594mm)

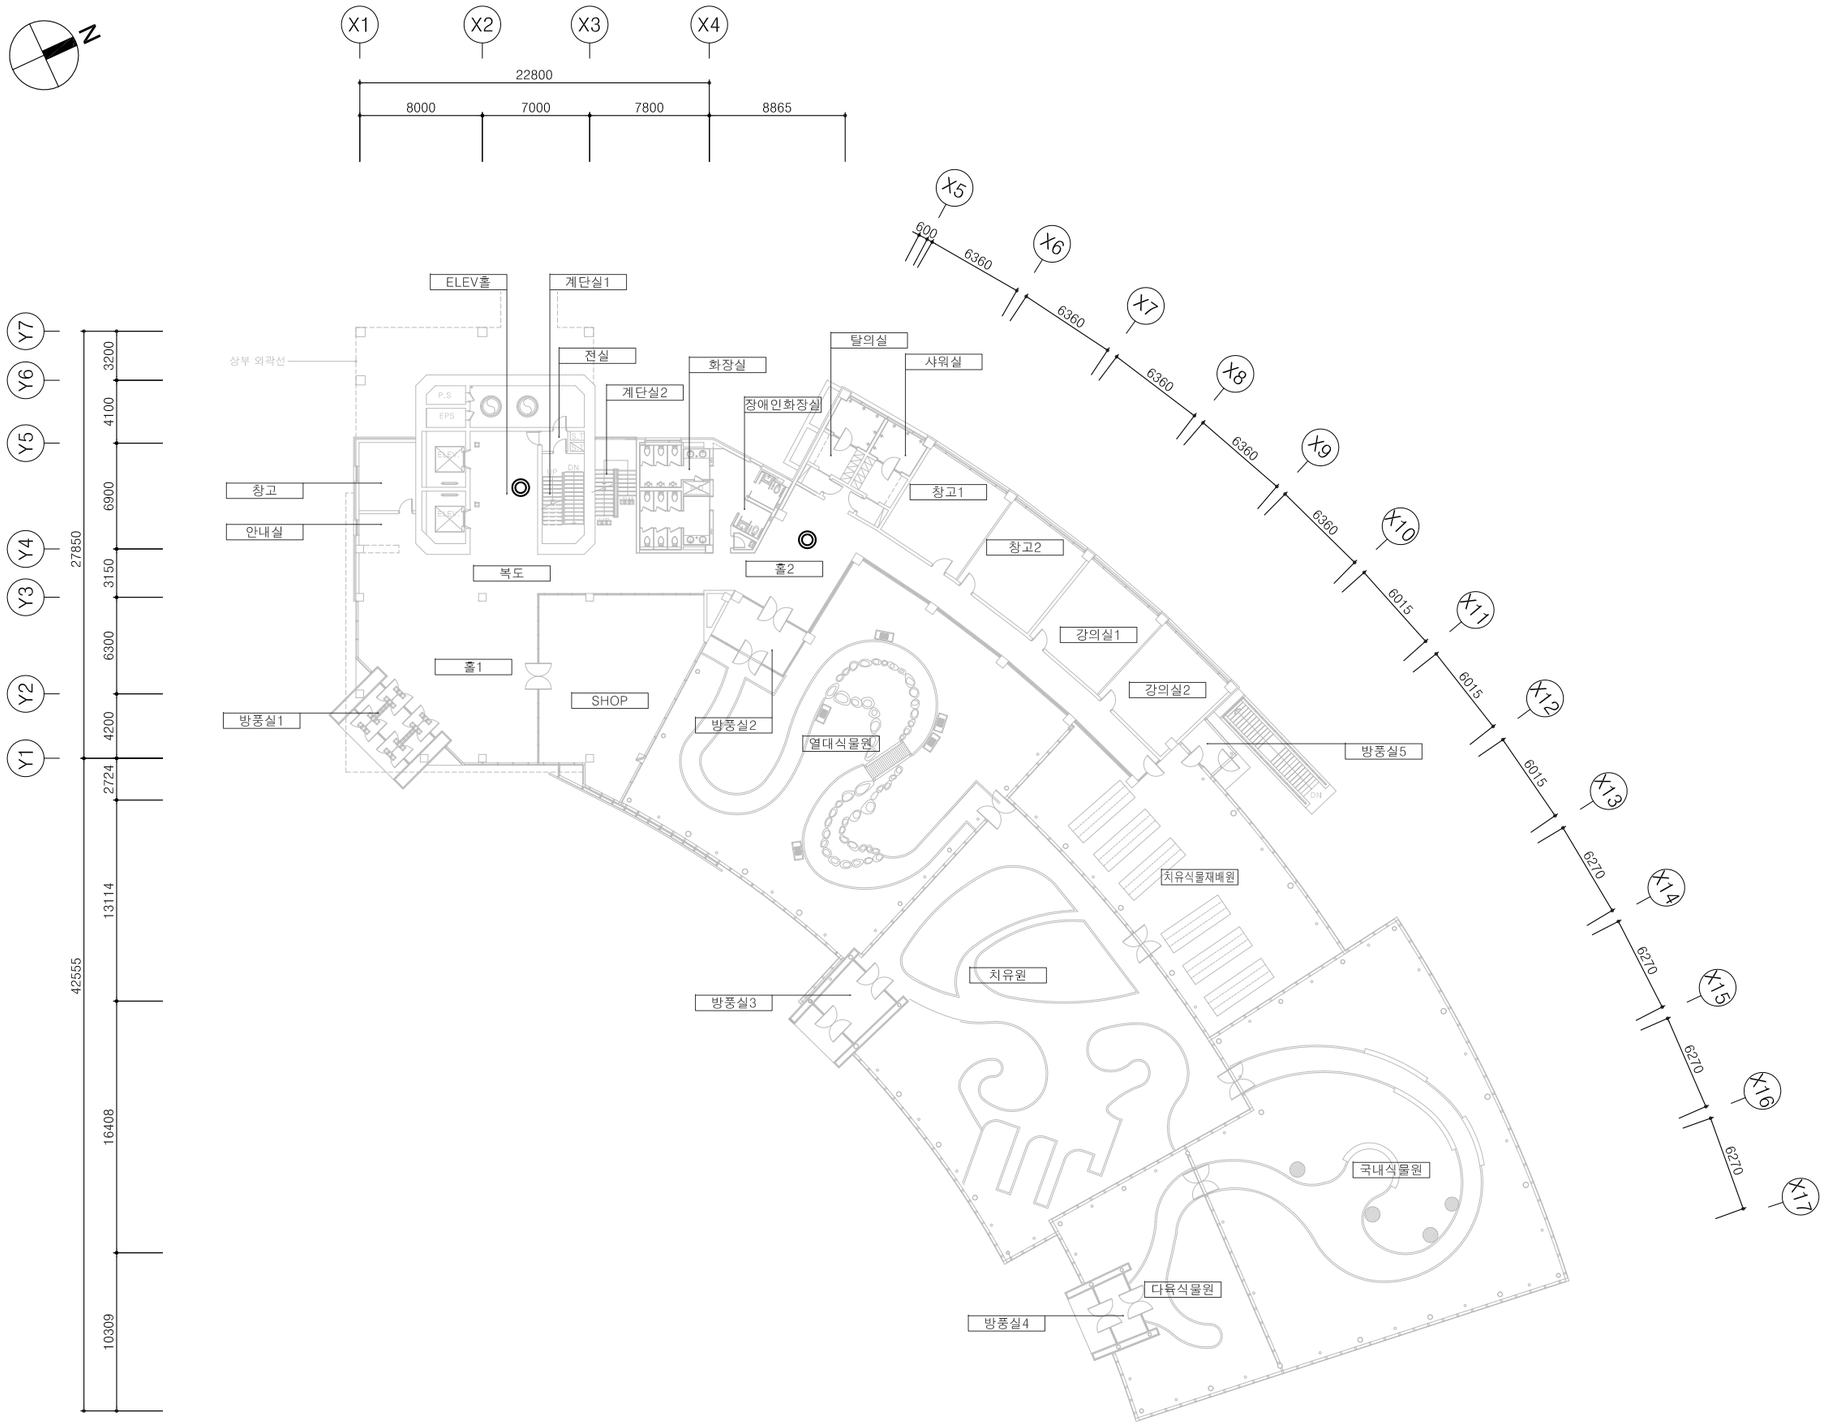


1 CCTV 위치 평면도 (굴뚝 및 식물원 1층)

축척 : 1/200

AS BUILT

| REV.NO | DATE | DESCRIPTION | DWN | DGN | CHK | REV | APR |
|---|---|---|---|---|---|---|---|
| | '11.05 | AS BUILT | E.K LEE | H KIM | E.J KIM | C.J KIM | C.S KIM |

발주자 CLIENT: 아 산 시

감리자 CONSULTANT: 벽산엔지니어링(주) / (주)에이프러스씨엠 건축사사무소 / (주)범한엔지니어링 종합건축사사무소

설계및 시공자 DESIGN/CONTRACTOR: 삼성물산 건설부문 / 대우건설 / 한라산업개발주식회사 / 태성건설주식회사 / 주식회사우석건설

공사명 PROJECT NAME: 아산시 폐기물처리시설 건설사업

도면명 DRAWING TITLE: CCTV 위치 평면도 (굴뚝 및 식물원 1층)

| 공사번호 PROJ.NO. | SCALE | 도면번호 DRAWING NO. | SHEET NO. | REV. |
|---|---|---|---|---|
| – | 1/200 | AS-I-006 | – | – |

| 감리원 확인 | 토 목 | 건 축 | 조 경 | 전기/계장 | 환 경 | 기 계 | 책임감리원 |
|---|---|---|---|---|---|---|---|
| | | | | | | | |

A1 (841X594mm)

1 / – CCTV 위치 평면도 (굴뚝 및 식물원 2층)

축척 : 1/200

AS BUILT

| 감리원 확인 | 토 목 | 건 축 | 조 경 | 전기/계장 | 환 경 | 기 계 | 책임감리원 |
|---|---|---|---|---|---|---|---|
| | | | | | | | |

| REV.NO | DATE | DESCRIPTION | DWN | DGN | CHK | REV | APR |
|---|---|---|---|---|---|---|---|
| | '11.05 | AS BUILT | E.K LEE | H KIM | E.J KIM | C.J KIM | C.S KIM |

발주자 CLIENT: 아 산 시

감리자 CONSULTANT: 벽산엔지니어링(주) / (주)에이프러스씨엠 건축사사무소 / (주)범한엔지니어링 종합건축사사무소

설계및 시공자 DESIGN/CONTRACTOR: SAMSUNG 삼성물산 건설부문 / 대우건설 / HALLA 현라산업개발주식회사 / 태성건설주식회사 / 주식회사우석건설

공사명 PROJECT NAME: 아산시 폐기물처리시설 건설사업

도면명 DRAWING TITLE: CCTV 위치 평면도 (굴뚝 및 식물원 2층)

| 공사번호 PROJ.NO. | SCALE | 도면번호 DRAWING NO. | SHEET NO. | REV. |
|---|---|---|---|---|
| – | 1/200 | AS-I-007 | – | – |

A1 (841X594mm)

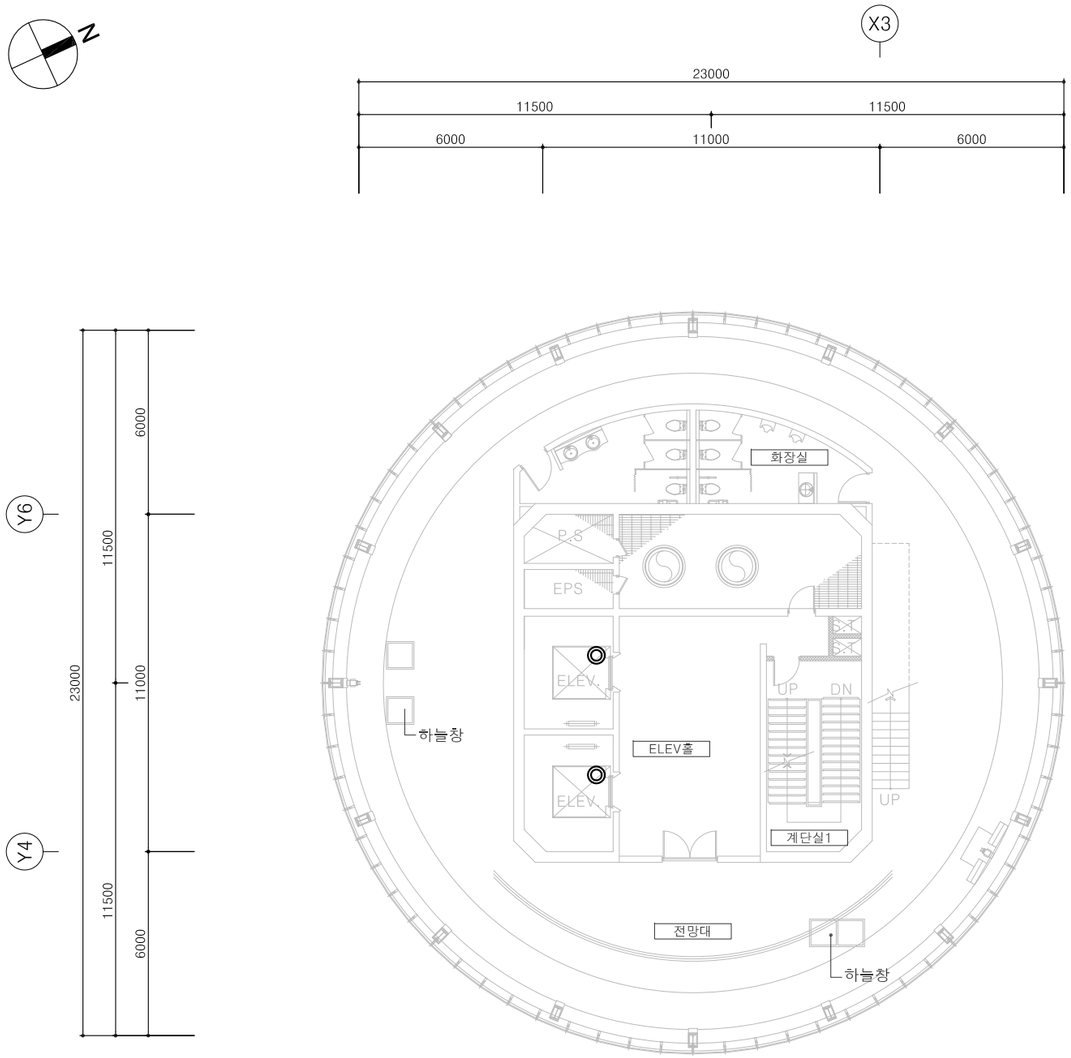


1 CCTV 위치 평면도 (전망대 1층)

축척 : 1/100

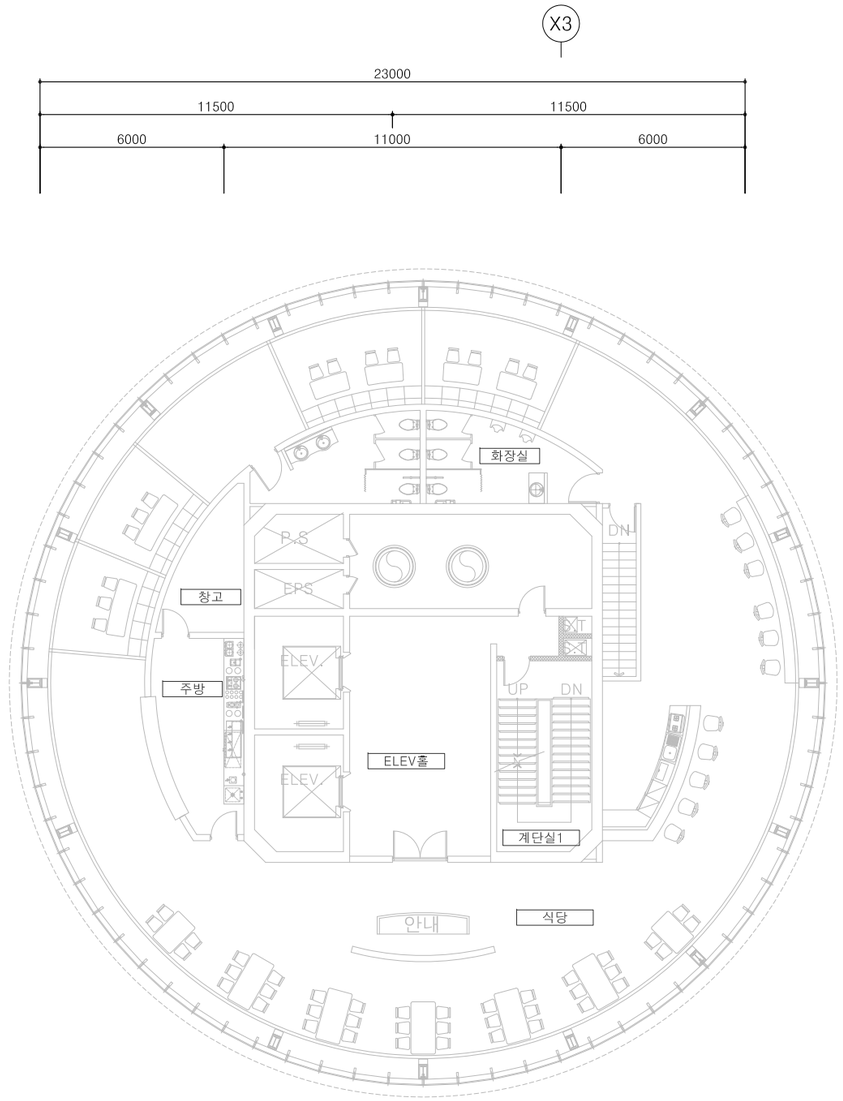


1 CCTV 위치 평면도 (전망대 2층)

축척 : 1/100

AS BUILT

| REV.NO | DATE | DESCRIPTION | DWN. | DGN. | CHK. | REV | APR |
|---|---|---|---|---|---|---|---|
| | '11.05 | AS BUILT | E.K LEE | H KIM | E.J KIM | C.J KIM | C.S KIM |

발주자 CLIENT: 아 산 시

감리자 CONSULTANT: 벽산엔지니어링(주) / (주)에이프러스씨엠 건축사사무소 / (주)범한엔지니어링 종합건축사사무소

설계및 시공자 DESIGN/CONTRACTOR: 삼성물산 건설부문 / 대우건설 / 현라산업개발주식회사 / 태성건설주식회사 / 주식회사우석건설

공사명 PROJECT NAME: 아산시 폐기물처리시설 건설사업

도면명 DRAWING TITLE: CCTV 위치 평면도 (전망대 1층 및 2층)

| 공사번호 PROJ.NO. | SCALE | 도면번호 DRAWING NO. | SHEET NO. | REV. |
|---|---|---|---|---|
| – | 1/100 | AS-I-008 | – | – |

| 감리원 확인 | 토 목 | 건 축 | 조 경 | 전기/계장 | 환 경 | 기 계 | 책임감리원 |
|---|---|---|---|---|---|---|---|
| | | | | | | | |

A1 (841X594mm)

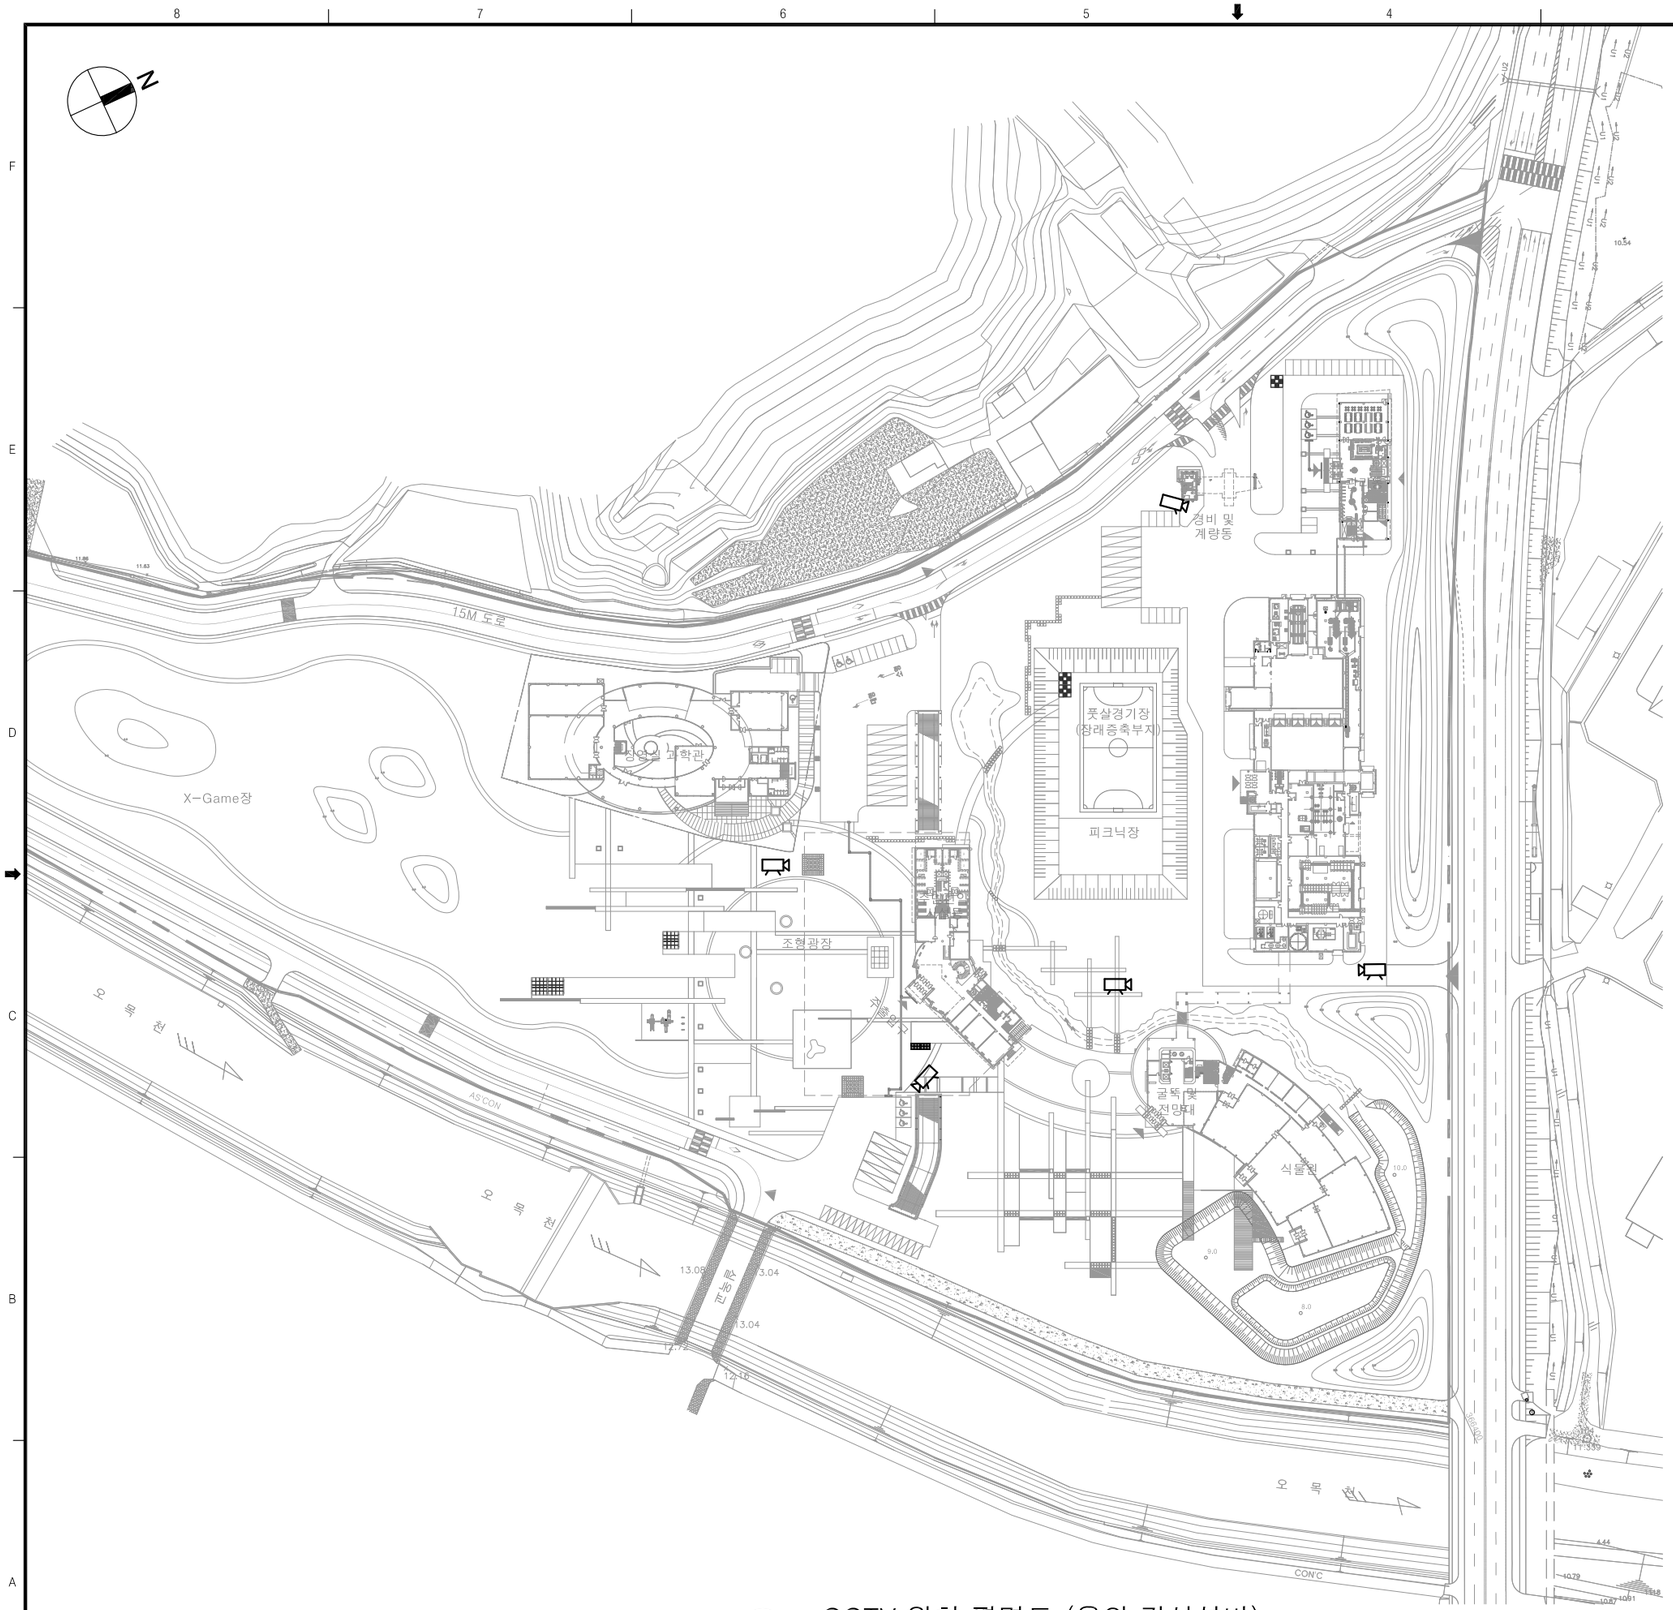


1
–

# CCTV 위치 평면도 (옥외 간선설비)

축척 : 1/1000

| 감리원 확인 | 토 목 | 건 축 | 조 경 | 전기/계장 | 환 경 | 기 계 | 책임감리원 |
|---|---|---|---|---|---|---|---|
| | | | | | | | |

AS BUILT

| REV.NO | DATE | DESCRIPTION | DWN | DGN | CHK | REV | APR |
|---|---|---|---|---|---|---|---|
| | '11.05 | AS BUILT | E.K LEE | H. KIM | E.J KIM | C.J KIM | C.S KIM |

발주자 CLIENT: 아 산 시

감리자 CONSULTANT: 벽산엔지니어링(주) / (주)에이프러스씨앤 건축사사무소 / (주)범한엔지니어링 종합건축사사무소

설계및 시공자 DESIGN/CONTRACTOR: 삼성물산 건설부문 / 대우건설 / 한라산업개발주식회사 / 태성건설주식회사 / 주식회사우석건설

공사명 PROJECT NAME: 아산시 폐기물처리시설 건설사업

도면명 DRAWING TITLE: CCTV 위치 평면도 (옥외 간선설비)

| 공사번호 PROJ.NO. | SCALE | 도면번호 DRAWING NO. | SHEET NO. | REV. |
|---|---|---|---|---|
| – | 1/1000 | AS-I-009 | – | – |

A1 (841X594mm)